






DETALHE - TABELA DE BASQUETE

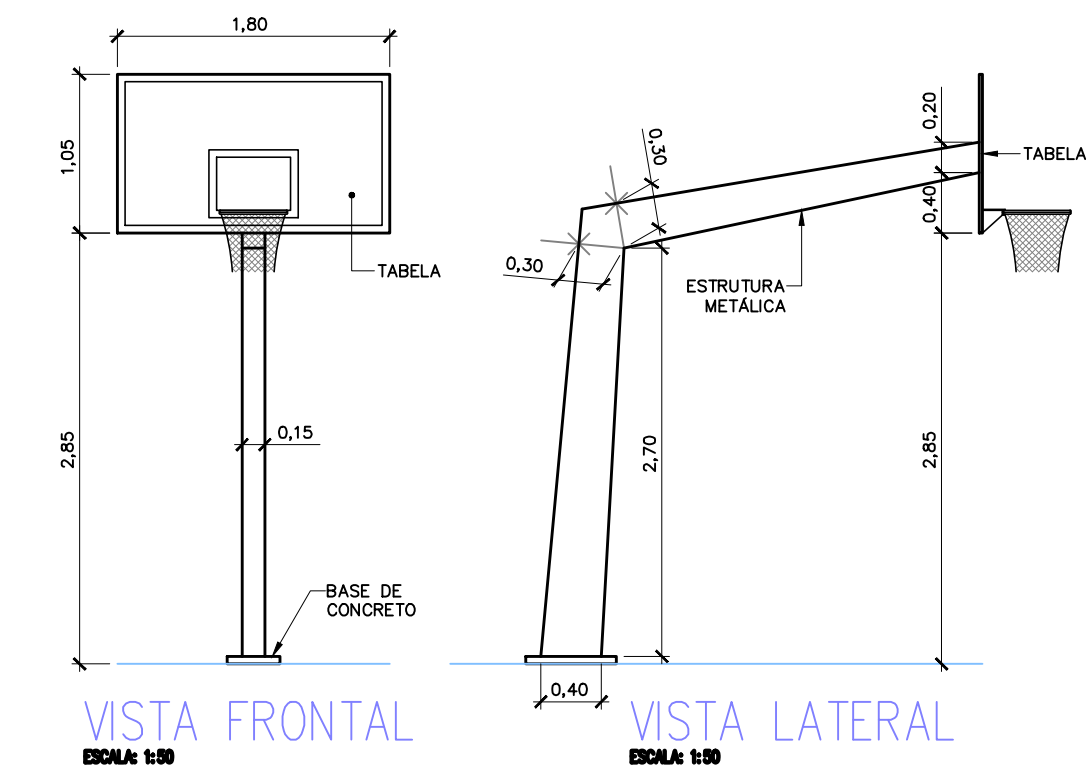


DETALHE - ALAMBRADO DA QUADRA DE BASQUETE 3

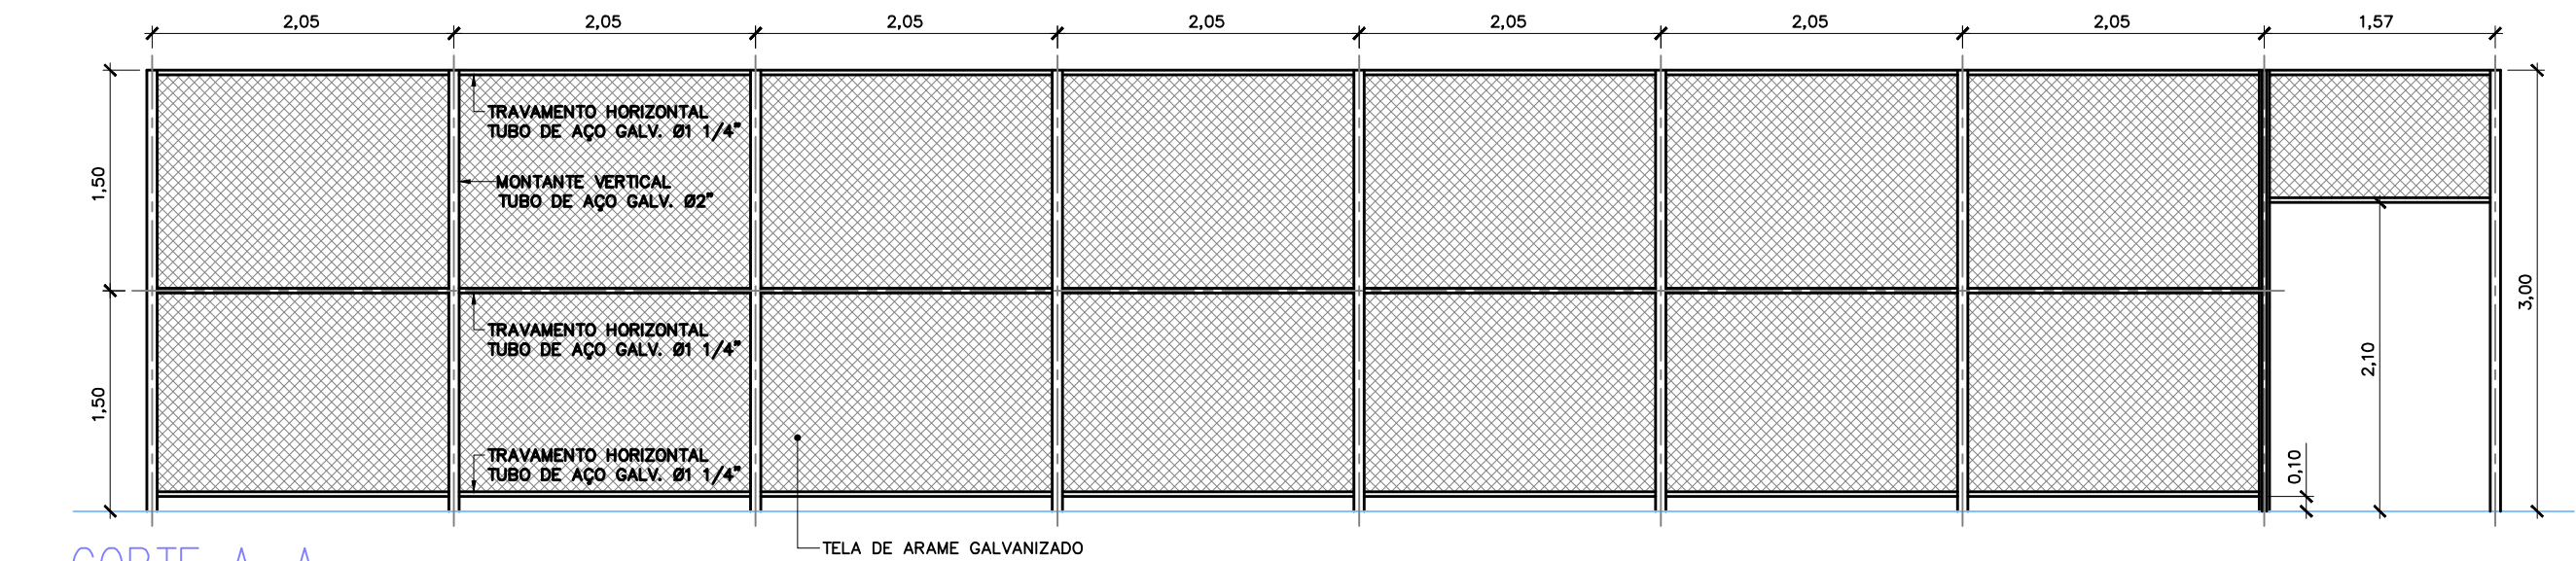

CORTE A-A

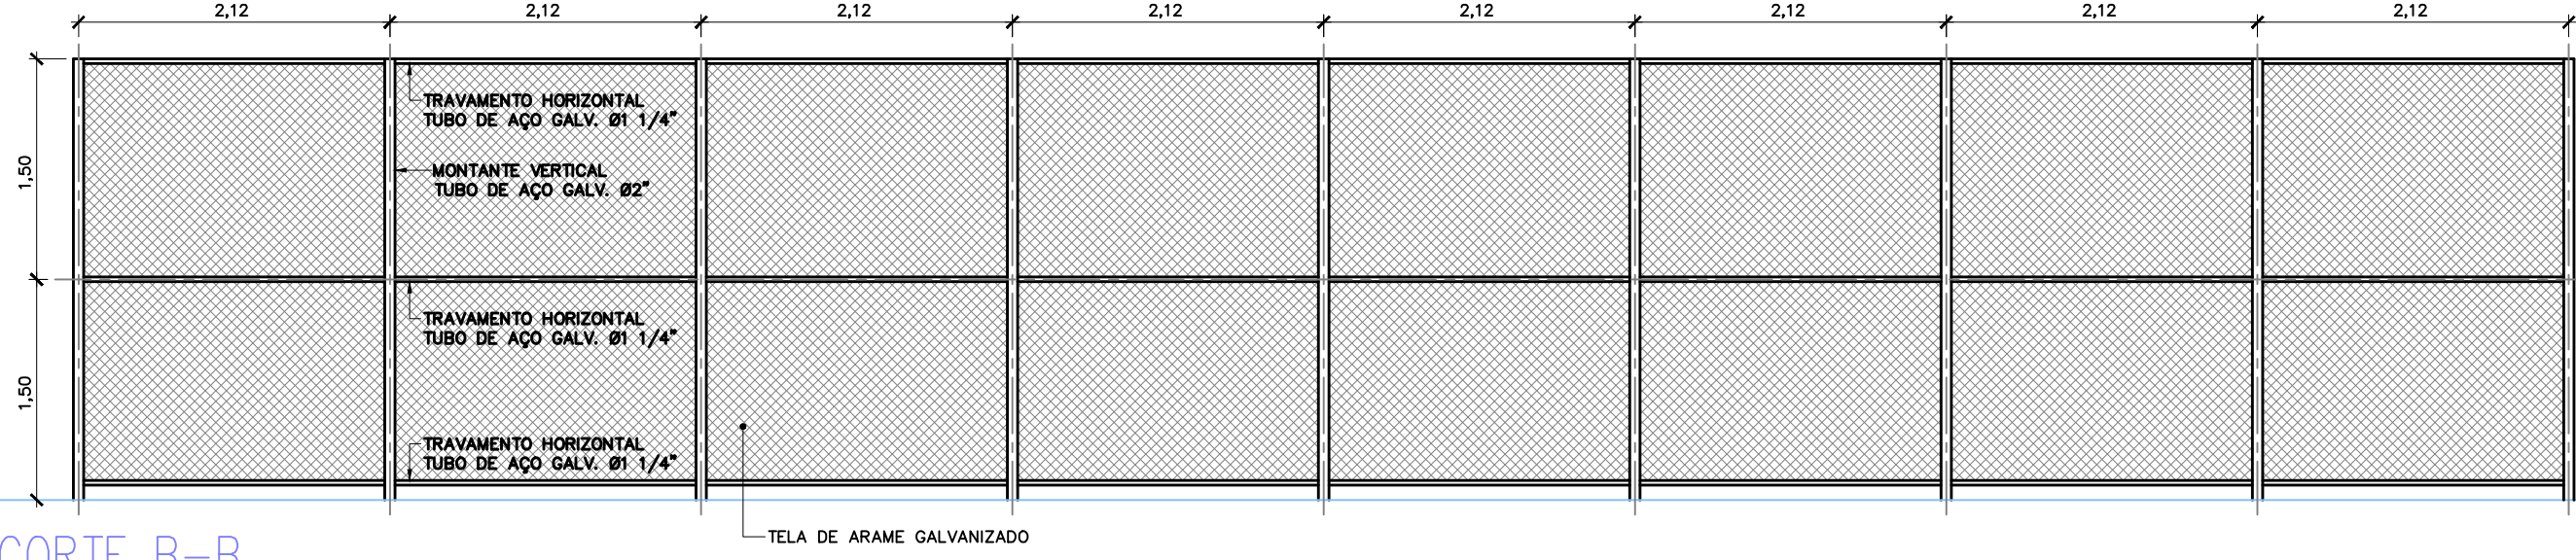

CORTE B-B

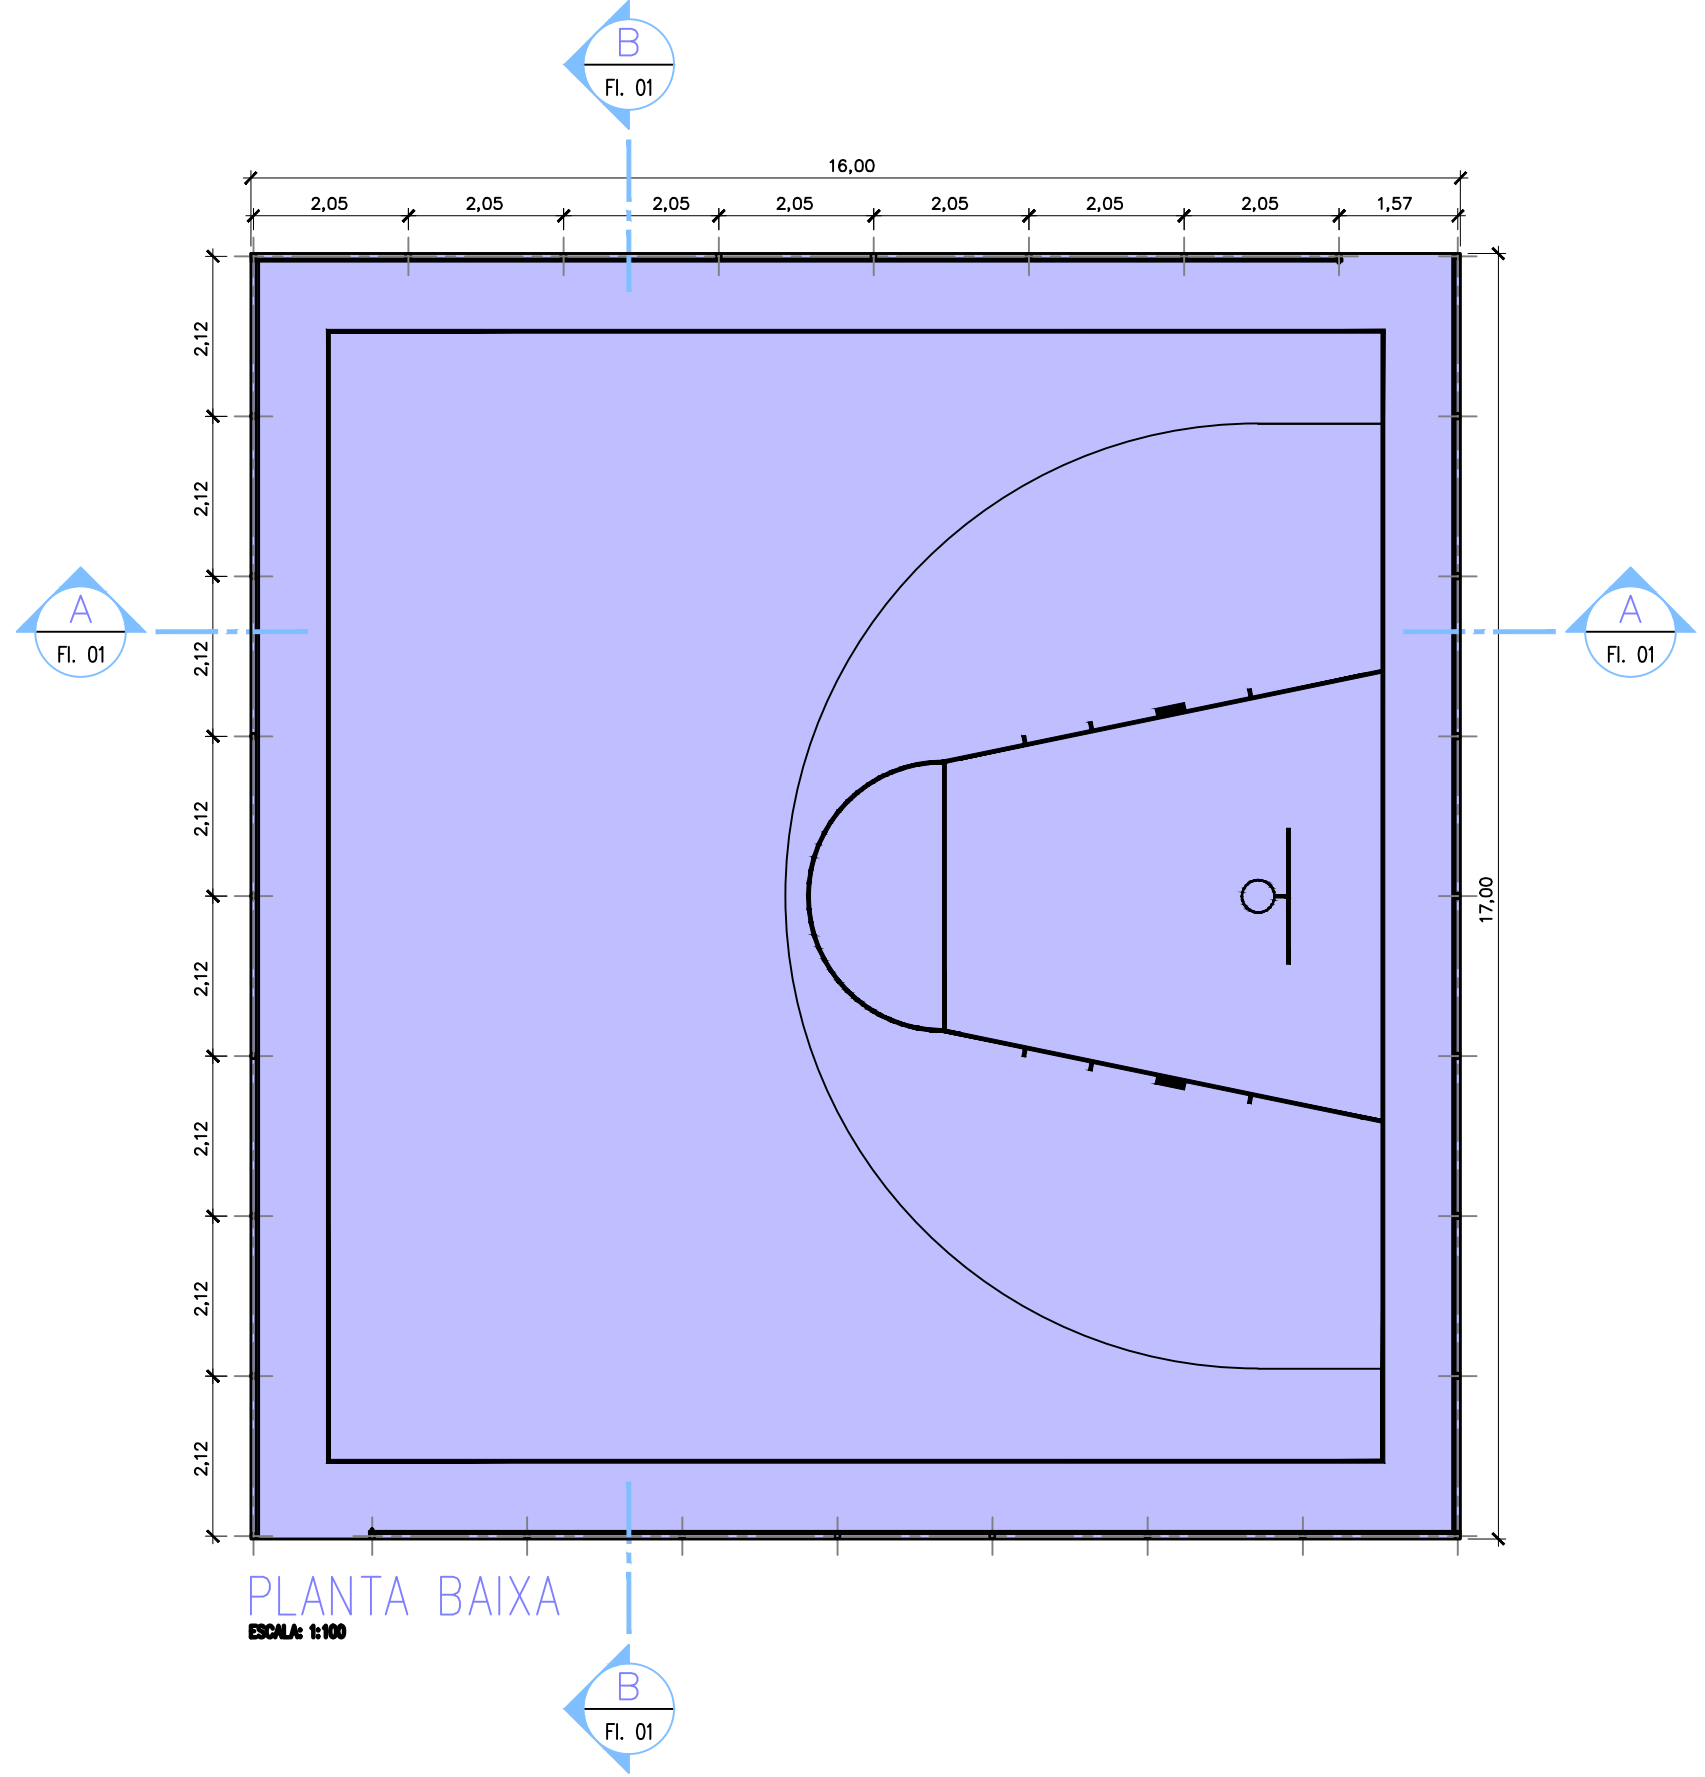

PLANTA BAIXA

LEGENDA		
PISO DA PISTA DE ATLETISMO EXECUTADO	m²	549,10
PISO DA QUADRA DE BASQUETE 3 EXECUTADO	m²	272,00
GUIA DE JARDIM EXECUTADA	m	645,81
GUIA DE JARDIM A EXECUTAR	m	135,89
GUIA DE JARDIM A EXECUTAR (PMIP)	m	55,92
PASSEIO INTERTRAVADO EXECUTADO	m²	1.439,21
PASSEIO INTERTRAVADO A EXECUTAR	m²	209,59
GRAMA EXISTENTE	m²	4.522,71
GRAMA A EXECUTAR	m²	3.065,36

AS BUILT

REVISÕES (DISPOSIÇÃO)

00

MARÇO/17

FABIO

JOÃO H.

JOÃO H.

JOÃO H.

PROJETO "AS BUILT"

QUADRAS ESPORTIVAS E ENTORNO DA ADEFLP

RUA PERNAMBUCO

JARDIM CRUZEIRO

LENÇÓIS PAULISTA - SP

PROJETO

DATA

24/08/2017

PROJ. N°

587

ESCALA

1:400

REVIS. N°

01

ENG° CIVIL EMANUEL FIDELIS SERUTTI

CREA 5089648197

ANDERSON PRADO DE LIMA

PREFEITO MUNICIPAL

LOTES

QUADRA

NÚMERO

ZONA

2PR-10

2/3